
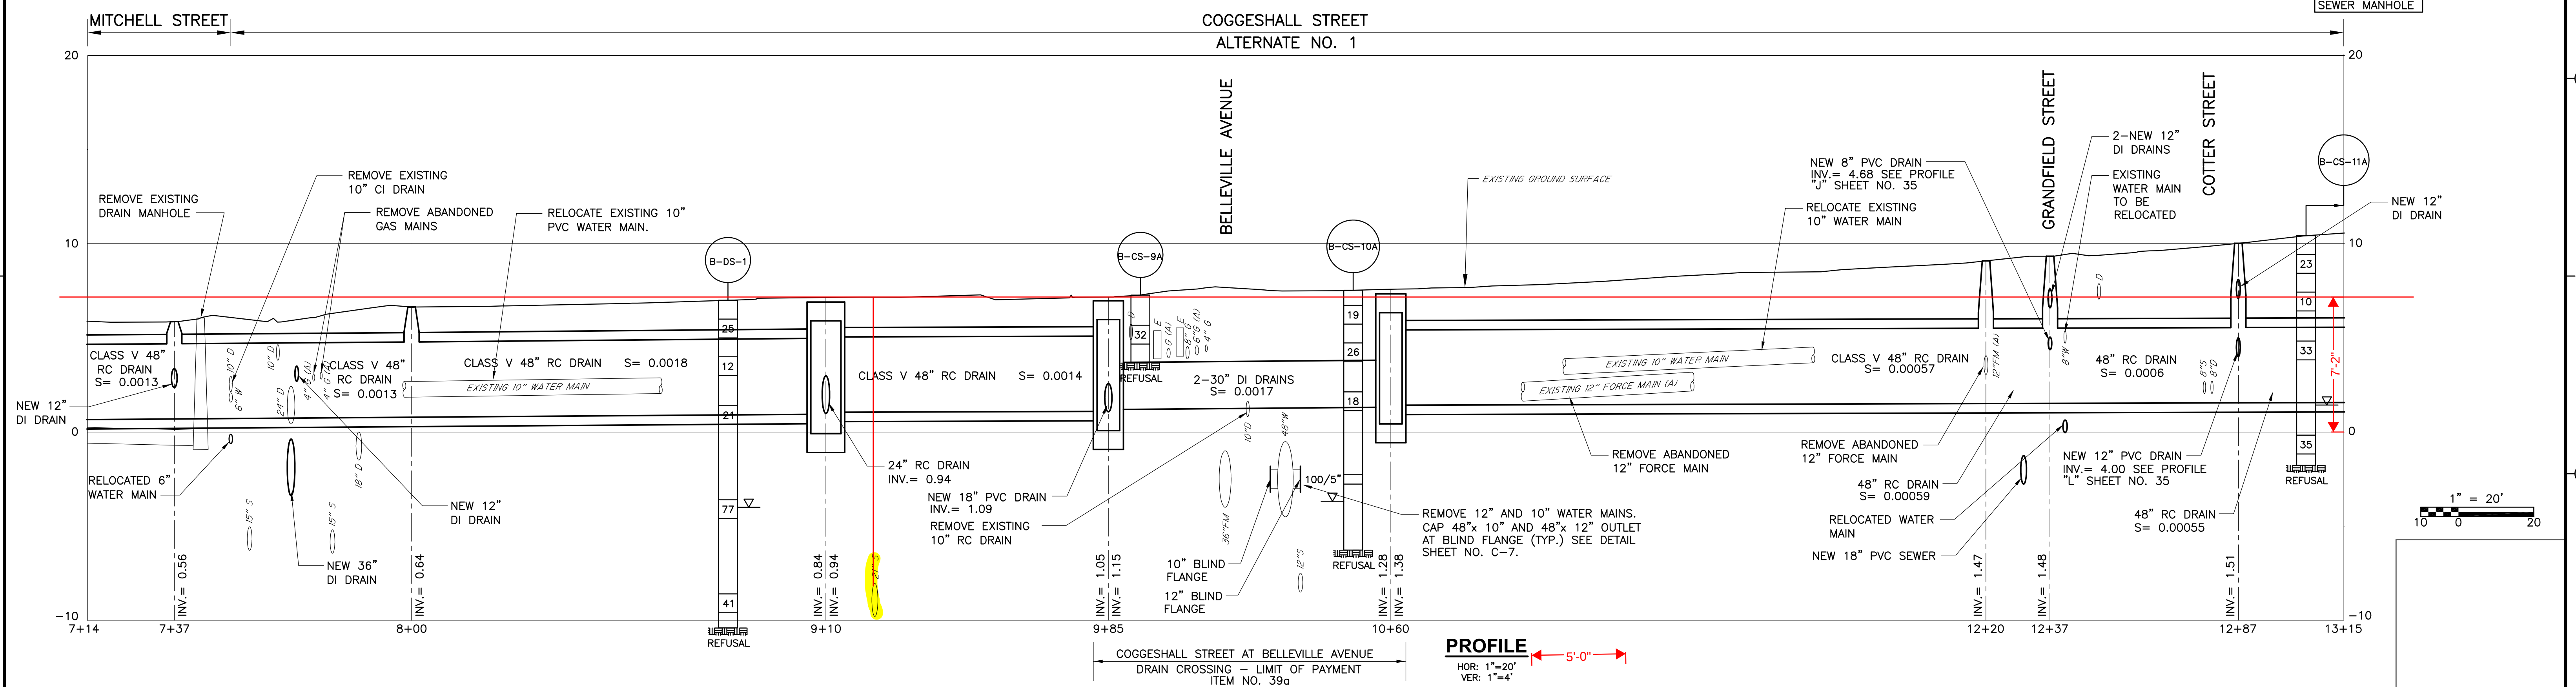


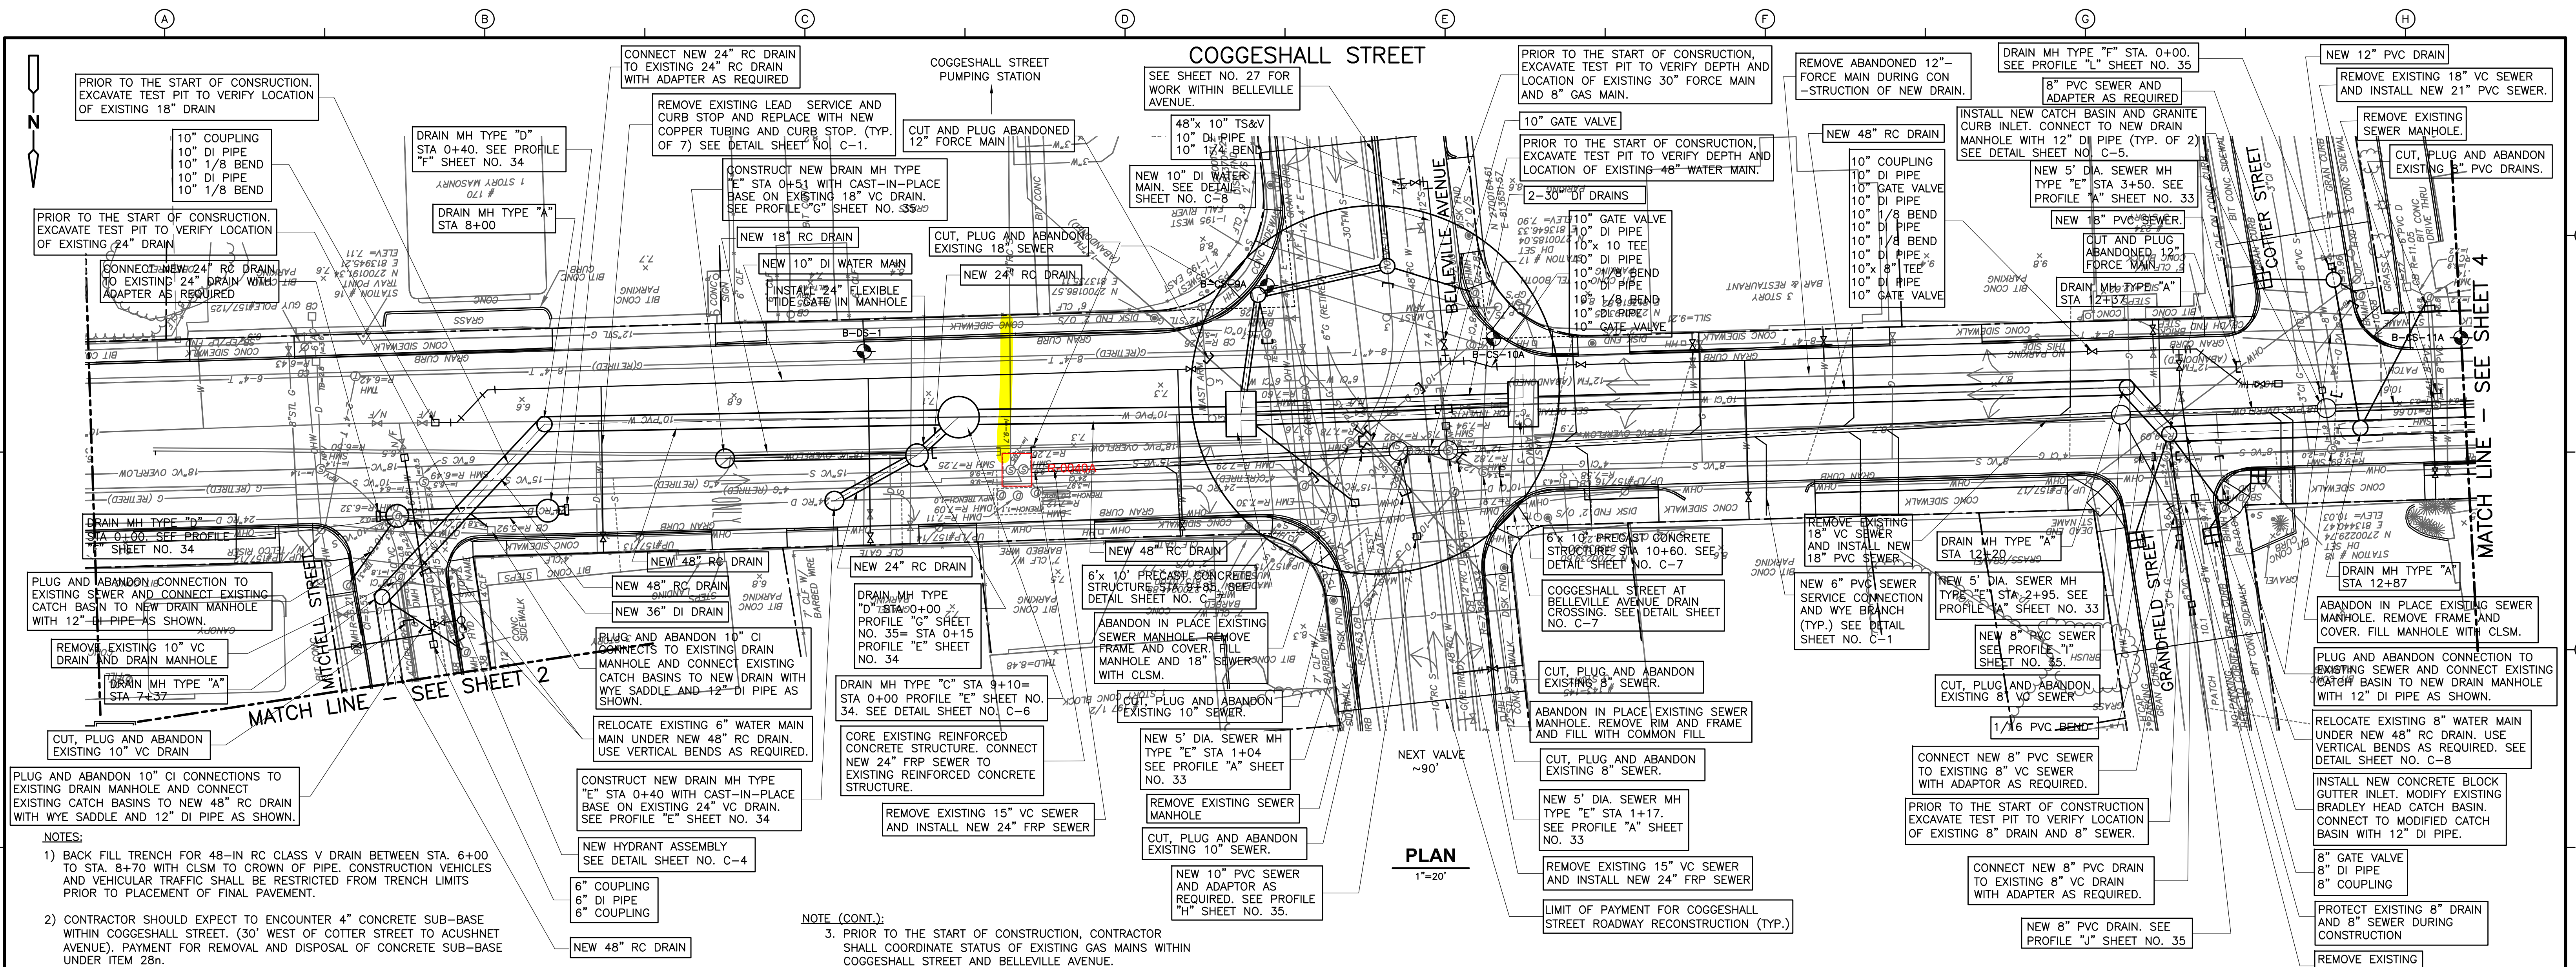

--	--	